



AGENCE DE VERNON
15 rue de la BOUTE
27 950 SAINT MARCEL
Tél. 02 32 31 01 40 Fax 02 32 31 01 51

DEVIATION SUB-OUEST D' EVREUX PAR LA RN 13

Bassin B2

Plan de Récolement terrassement

Echelle 1/250



DATE	MODIFICATIONS	INDICE
25.03.2015	plan initial	0

GTI NMET 0 2 TOP REC 0 2 9 0

REDACTEUR : HUBAUX	VERIFICATEUR : SAMOUTON	APPROBATEUR : BIBOCHETON
FONCTION : TOPO	FONCTION : conducteur de travaux	FONCTION : Directeur d'agence
VISA :	VISA :	VISA :

TERASSEMENT-ASSAINISSEMENT-GENIE CIVIL-TRAVAUX SPÉCIAUX
Siège Social : Parc d'Activités de LAUNAY - SAINT ETIENNE DU GRES
Adresse Postale : BP 22 - 13106 TARASCON CEDEX
Tél : 04 90 01 60 00 - Fax : 04 90 01 60 01 - Site web : www.guintoli.fr
S.A.S. au capital de 20 000 000 € - RES TARASCON 447 754 086 - Code APE 4312 Z - SIRET 447754086 0008 - Code TVA FR 02 447 754 086

Coupe de principe

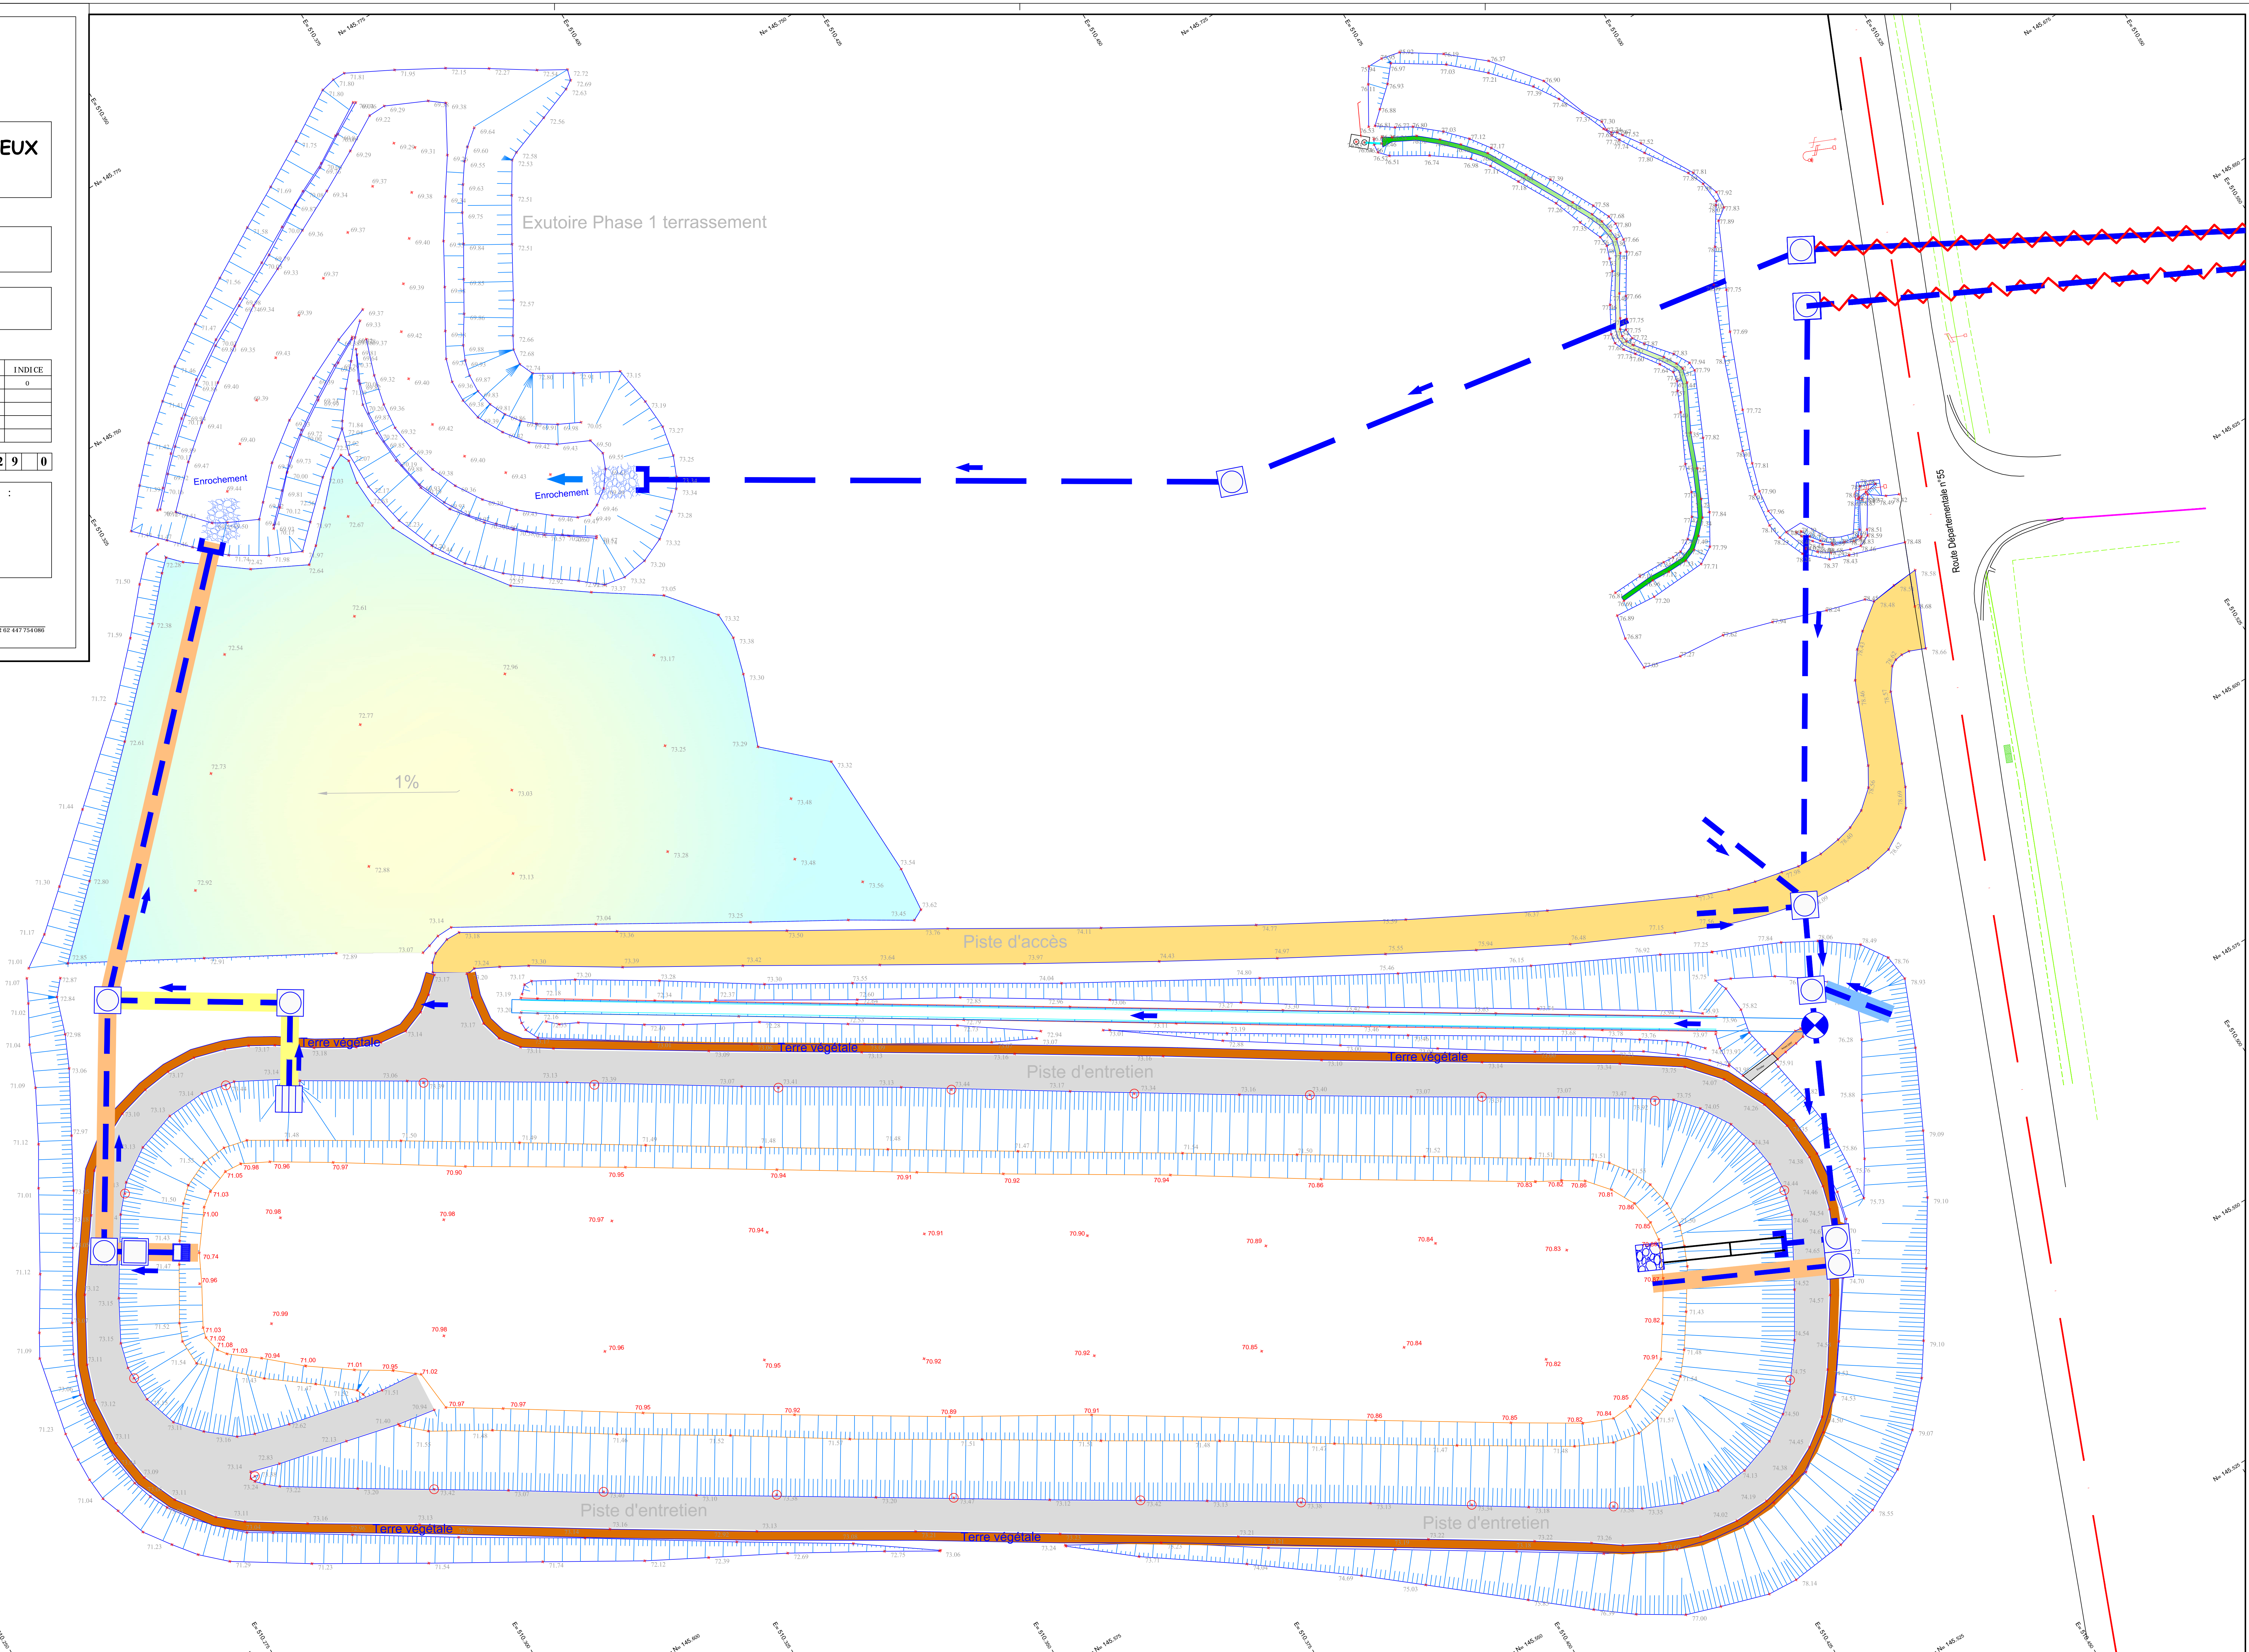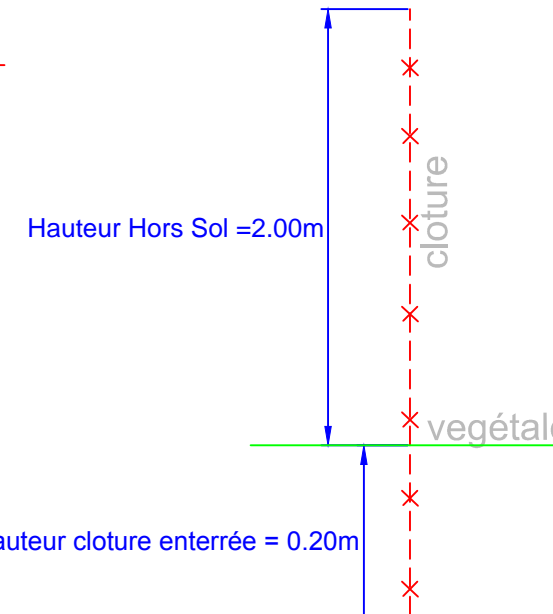



AGENCE DE VERNON
12, route de ROUEN
27 900 SAINT MARCEL
Tél: 02 32 91 10 48 - Fax: 02 32 91 01 51

DEVIATION SUD-OUEST D' EVREUX PAR LA RN 13

Exutoire B2

Plan de Récolement

Echelle 1/500

DATE	MODIFICATIONS	INDICE
05-10-2015	plan initial	0

G T I N M E T 0 2 T O P R E C 0 2 2 0

REDACTEUR : H.DARBOUX	VERIFICATEUR : S.MOUTON	APPROBATEUR : B.BROCHETON
FONCTION : TOPO	FONCTION : conducteur de travaux	FONCTION : Directeur d'agence
VISA :	VISA :	VISA :

TERASSEMENT-ASSAINISSEMENT- GENIE CIVIL-TRAVAUX SPECIAUX
Siège Social: PARC D'ACTIVITES DE LAURADE - SAINT ETIENNE DU GRES
Adresse Postale: BP 22 - 13156 TARASCON CEDEX
Tél: 04 90 91 60 00 - Fax: 04 90 91 60 01 - Site web : www.guintoli.fr
S.A.S. au capital de 20 000 000 € RCS TARASCON 447 754 086 - Code APE 4312 B - SIRET 447754086 00018 - Code TVA FR 62 447 754 086

