

LÉGENDE ASSAINISSEMENT EIFFAGE ROUTE

- Réseaux EP Voirie
- Réseaux EP BVN
- Réseaux Hors lot Eiffage route
- Avaloir à grille sur bordure
- Grille Ø1000
- Regard de visite Ø1000
- Regard de visite Ø1500
- Buse / tête de pont

Maitre d'Ouvrage

DREAL Haute-Normandie
Cité administrative
2 rue Saint Sever
76032 ROUEN

Maitre d'Ouvre

DIRNO Service d'Ingenierie Routiere
de Rouen
97 boulevard de l'Europe
BP 61141 - 76175 Rouen Cedex 1

**DéviatiOn Sud-Ouest
de l'agglomération d'Evreux
par la R.N 13**

Bretelle d'Arnières-sur-Iton, PS6, Mur de soutènement

Travaux de terrassements, assainissement, chaussée, ouvrages d'art, équipements et signalisation
Système de coordonnées planimétriques : LAMBERT II / Rattachement altimétrique : NGF-IGN69

PLAN DE RECOLEMENT DE L'ASSAINISSEMENT

ENTREPRISES			EMETTEUR DU DOCUMENT	
Mandataire	Co-traitant	Co-traitant		
EIFFAGE GÉNIE CIVIL 6 rue Jean Rostand BP 142 76142 LE PETIT QUEVILLY Tél : 02.35.58.82.19 Fax : 02.35.11.02.19	EIFFAGE ROUTE 215 route Pierre et Marie Curie 76650 PETIT-COURONNE Tél : 02.35.66.43.43 Fax : 02.35.64.22.54	TINEL ROUTE 173 route de Merville 76210 BOLBEC Tél : 02.35.37.08.38 Fax : 02.35.31.90.76	EIFFAGE ROUTE 215 route Pierre et Marie Curie 76650 PETIT-COURONNE Tél : 02.35.66.43.43 Fax : 02.35.64.22.54	

E I R O

P L A

C H A

- 7 6 0

3

O B S

Emetteur

Type

Thématique

Numéro

Ind.


Statut

IND	DATE	NATURE DE MODIFICATION	Etabli par	Vérifié par
3	01.07.19	Ajout du récolement de Tinel	T J	A M
2	07.05.19	Modification suivants observation MOE	T J	A M
1	11.03.19	Modification suivants observation MOE	T J	A M
0	06.11.17	Récolement	T J	A M

ECHELLE : 1/500

UNITE : Mètre

FORMAT : A0

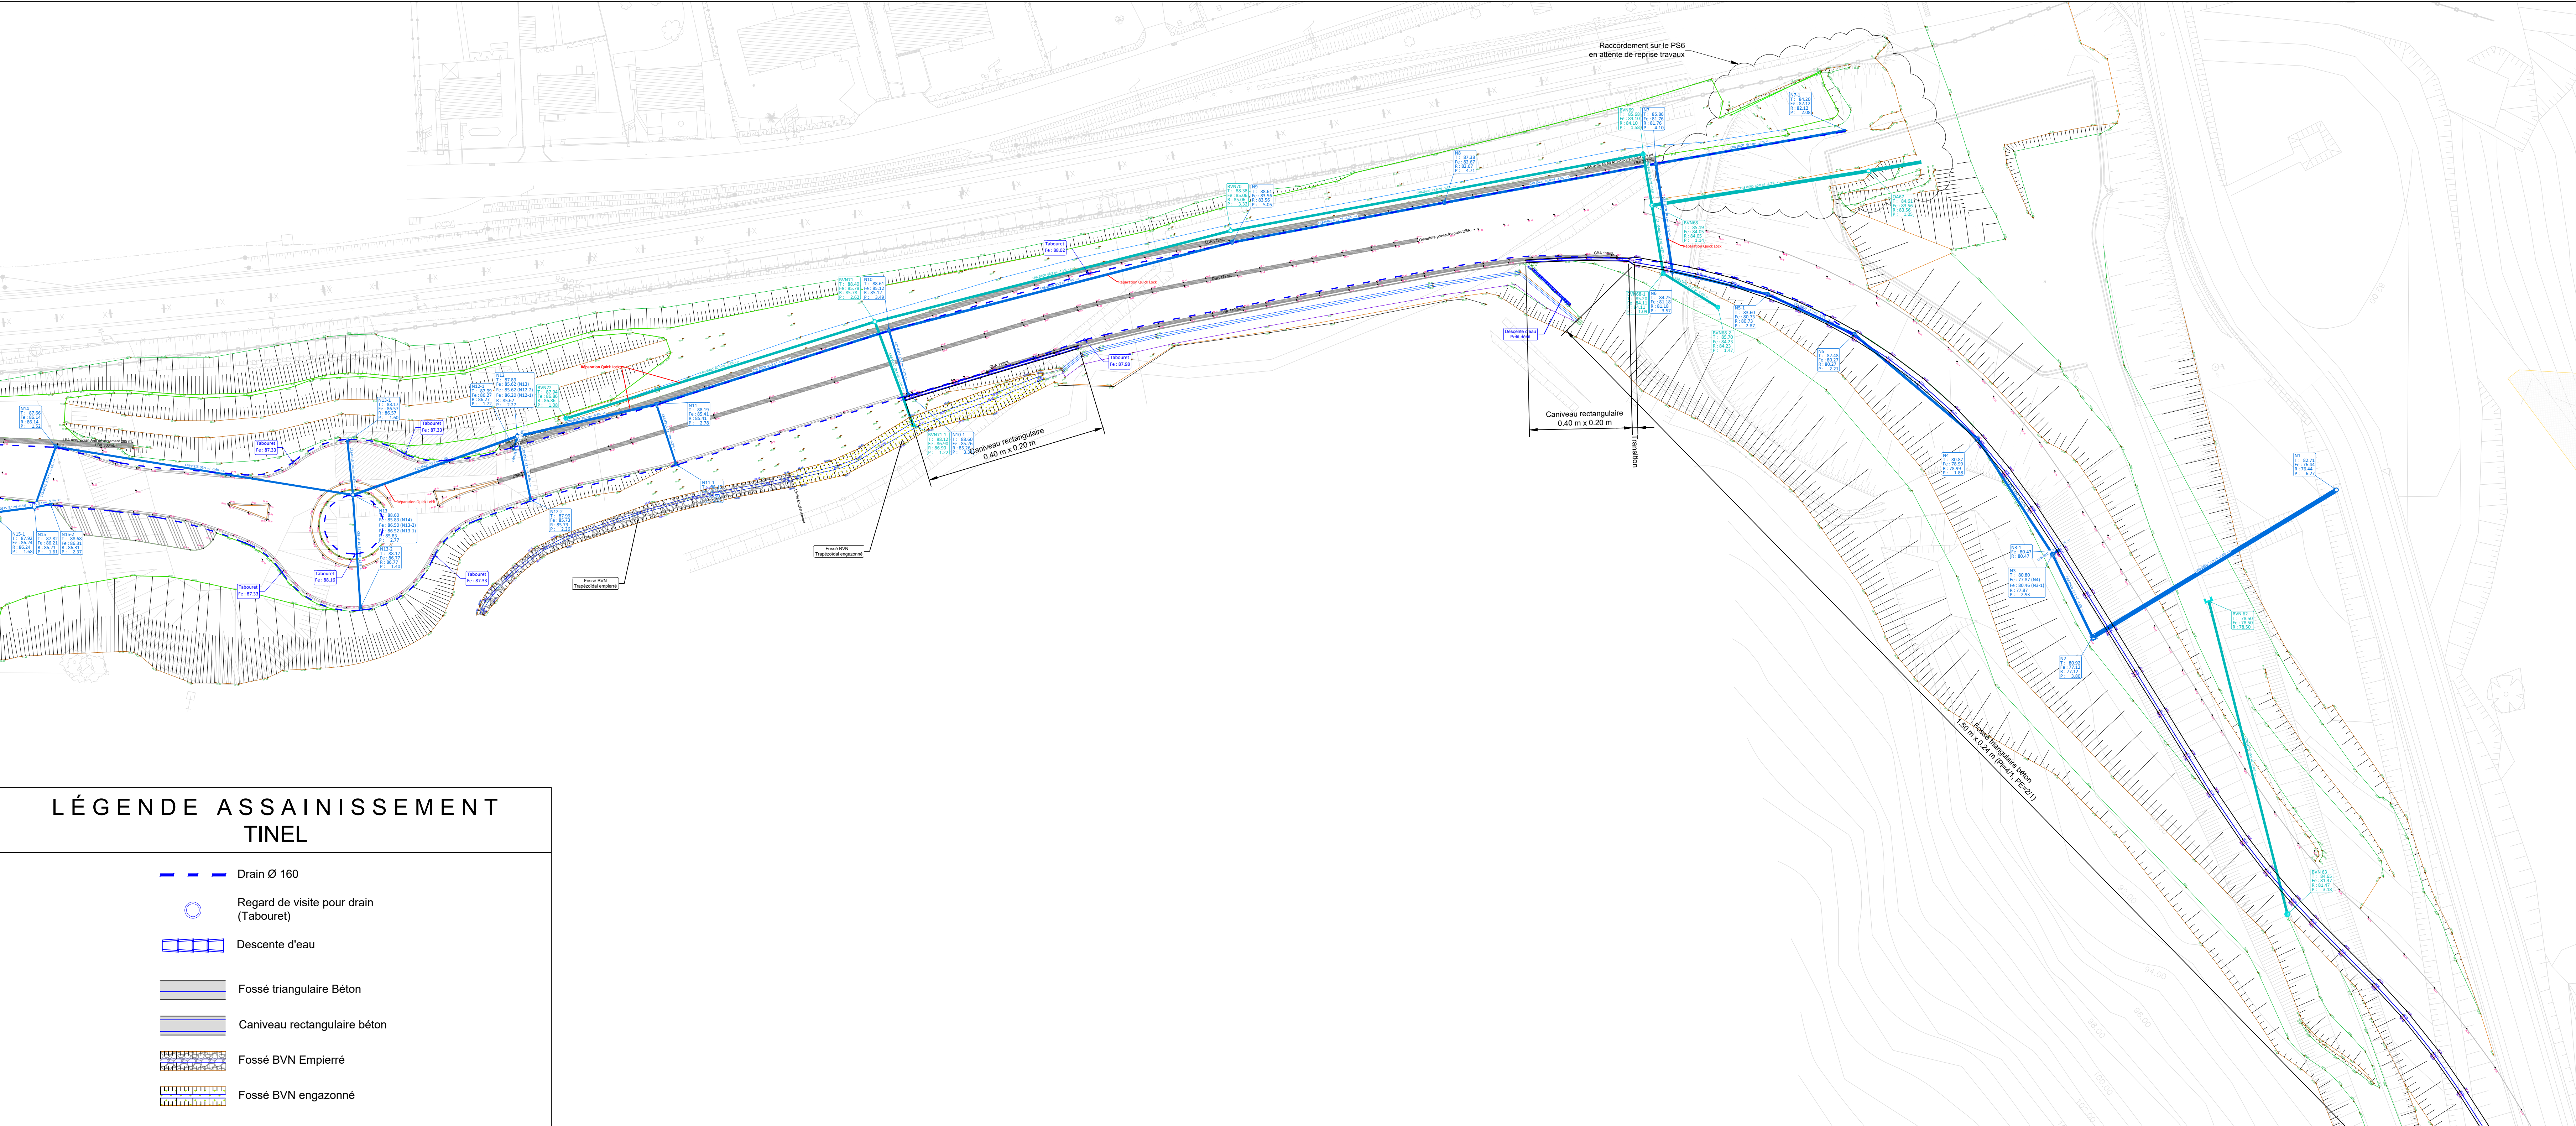

LÉGENDE ASSAINISSEMENT TINEL

- Drain Ø 160
- Regard de visite pour drain (Tabouret)
- Descente d'eau
- Fossé triangulaire Béton
- Caniveau rectangulaire béton
- Fossé BVN Empierré
- Fossé BVN engazonné